

## Récépissé de DT Récépissé de DICT

Au titre du chapitre IV du titre V du livre V (partie réglementaire) du Code de l'environnement  
et de la section 12 du chapitre IV du titre III du livre V de la 4<sup>ème</sup> partie (partie réglementaire) du Code du travail

(Annexe 2 de l'arrêté du 15 février 2012 modifié - NOR : DEVP1116359A)

### Destinataire

- ☐ Récépissé de DT  
☒ Récépissé de DICT  
☐ Récépissé de DT/DICT  
conjointe

Dénomination : Conseil Départemental du Bas-Rhin  
Complément / Service : CS 40125  
Numéro / Voie : 1 Route de Maennolsheim  
Lieu-dit / BP :  
Code Postal / Commune : 67700 SAVERNE cedex  
Pays : FRANCE

N° consultation du téléservice : 2016081800408T  
Référence de l'exploitant :  
N° d'affaire du déclarant : RD112 Dettwiller  
Personne à contacter (déclarant) : GAUDICHET Patricia  
Date de réception de la déclaration : 18 / 08 / 2016  
Commune principale des travaux : DETTWILLER  
Adresse des travaux prévus :

### Coordonnées de l'exploitant :

Raison sociale : Commune de Dettwiller  
Personne à contacter : Claude ZIMMERMANN  
Numéro / Voie : 23 Rue de la Gare  
Lieu-dit / BP :  
Code Postal / Commune : 67490 DETTWILLER  
Tél. : 0388914021 Fax : 0388914874

### Éléments généraux de réponse

- ☐ Les renseignements que vous avez fournis ne nous permettent pas de vous répondre. La déclaration est à renouveler. Précisez notamment :  
☐ Les réseaux/ouvrages que nous exploitons ne sont pas concernés au regard des informations fournies. Distance > à : \_\_\_\_\_ m  
☒ Il y a au moins un réseau/ouvrage concerné (voir liste jointe) de catégorie : EU EL (voir liste des catégories au verso)

### Modification ou extension de nos réseaux / ouvrages

Modification ou extension de réseau/ouvrage envisagée dans un délai inférieur à 3 mois :  
☐ Réalisation de modifications en cours sur notre réseau/ouvrage.  
Veuillez contacter notre représentant : Tél. :  
NB : Si nous avons connaissance d'une modification du réseau/ouvrage dans le délai maximal de 3 mois à compter de la consultation du téléservice, nous vous en informons.

### Emplacement de nos réseaux / ouvrages

☐ Plans joints : Références : Echelle(1) : Date d'édition(1) : Sensible : Prof. règl. mini(1) : Matériau réseau(1) :  
NB : La classe de précision A, B ou C figure dans les plans. 1/2000 07 / 10 / 2008 1/3000 12 / 01 / 2016  
☐ Réunion sur chantier pour localisation du réseau/ouvrage : ☐ Date retenue d'un commun accord : \_\_\_\_ / \_\_\_\_ / \_\_\_\_ à \_\_\_\_ h \_\_\_\_  
ou ☐ Prise de RDV à l'initiative du déclarant (date du dernier contact non conclusif : \_\_\_\_ / \_\_\_\_ / \_\_\_\_)  
☐ Votre projet doit tenir compte de la servitude protégeant notre ouvrage.  
☐ (cas d'un récépissé de DT) Tous les tronçons dans l'emprise ne sont pas en totalité de classe A : investigations complémentaires ou clauses particulières au marché à prévoir.  
☐ Les branchements situés dans l'emprise du projet et pourvus d'affleurant sont tous rattachés à un réseau principal souterrain identifié dans les plans joints.  
(1) : facultatif si l'information est fournie sur le plan joint

### Recommandations de sécurité

Les recommandations techniques générales en fonction des réseaux et des techniques de travaux prévues sont consultables sur [www.reseaux-et-canalisation.gouv.fr](http://www.reseaux-et-canalisation.gouv.fr)  
Les recommandations techniques spécifiques suivantes sont à appliquer, en fonction des risques liés à l'utilisation des techniques de travaux employées :  
Rubriques du guide technique relatives à des ouvrages ou travaux spécifiques :  
Pour les exploitants de lignes électriques : si la distance d'approche a été précisée, la mise hors tension est : ☐ possible ☐ impossible  
Mesures de sécurité à mettre en œuvre :

### Dispositifs importants pour la sécurité :

### Cas de dégradation d'un de nos ouvrages

En cas de dégradation d'un de nos ouvrages, contactez nos services au numéro de téléphone suivant : 0388914021  
Pour toute anomalie susceptible de mettre en cause la sécurité au cours du déroulement du chantier, prévenir le service départemental d'incendie et de secours (par défaut le 18 ou le 112) :

### Responsable du dossier

Nom : Claude ZIMMERMANN  
Désignation du service : Maire  
Tél. : 0388914021

### Signature de l'exploitant ou de son représentant

Nom du signataire : Claude ZIMMERMANN  
Signature :  
Date : 01 / 09 / 2016 Nombre de pièces jointes, y compris les plans : 3

## Catégories des réseaux / ouvrages

### Ouvrages considérés comme sensibles pour la sécurité (au sens du I de l'article R. 554-2 du code de l'environnement) :

- HC : Canalisations de transport et canalisations minières contenant des hydrocarbures liquides ou liquéfiés ;
- PC : Canalisations de transport et canalisations minières contenant des produits chimiques liquides ou gazeux ;
- GA : Canalisations de transport, de distribution et canalisations minières contenant des gaz combustibles ;
- CU : Canalisations de transport ou de distribution de vapeur d'eau, d'eau surchauffée, d'eau chaude, d'eau glacée, et de tout fluide caloporteur ou frigorigène, et tuyauteries rattachées en raison de leur connexité à des installations classées pour la protection de l'environnement ;
- EL : Lignes électriques et réseaux d'éclairage public autres qu'en très basse tension (> 50 V en courant alternatif ou 120 V en courant continu) et autres que les lignes électriques aériennes à basse tension et à conducteurs isolés ;
- TR : Installations destinées à la circulation de véhicules de transport public ferroviaire ou guidé ;
- DE : Canalisations de transport de déchets par dispositif pneumatique sous pression ou par aspiration.

### Autres ouvrages\* (au sens du II de l'article R. 554-2 du code de l'environnement) :

- TL : Installations souterraines de communications électroniques, lignes électriques et réseaux d'éclairage public autres que ceux définis à la ligne « EL » ci-dessus ;
- EA : Canalisations souterraines de prélèvement et de distribution d'eau destinée à la consommation humaine, à l'alimentation en eau industrielle ou à la protection contre l'incendie, en pression ou à écoulement libre, y compris les réservoirs d'eau enterrés qui leur sont associés ;
- EU : Canalisations souterraines d'assainissement, contenant des eaux usées domestiques ou industrielles ou des eaux pluviales.

*\*Parmi les « autres ouvrages », certains peuvent être spécifiés par leur exploitant comme « sensibles », soit lors de l'enregistrement de l'ouvrage sur le guichet unique, soit lors de la réponse à la DT. Les dispositions réglementaires relatives aux réseaux sensibles s'appliquent alors pleinement à ces ouvrages.*

## Dispositifs importants pour la sécurité

L'exploitant de réseau précise dans son récépissé une des trois options suivantes :

- Voir la liste des dispositifs en place dans le document joint
- Voir la localisation sur le plan joint
- Aucun dans l'emprise



# COMMUNE DE DETTWILLER


(Secteur Village)

## Plan du réseau d'Assainissement

Création du plan : 19-07-1999  
Mise à jour réseaux : 07-10-2008  
Dessiné par : GACKEL D.

Tableau d'assemblage :

Plan : 2

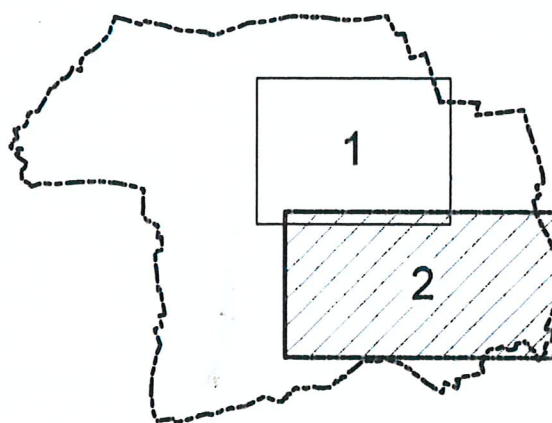

Echelle: 1/2000

REPRODUCTION SOUMISE A AUTORISATION PREALABLE DU S.D.E.A

### Légende Assainissement :


—> Réseau unitaire ou séparatif  
—> Réseau d'eau pluviale  
- - -> Réseau intercommunal  
- - -> Réseau de refoulement

○ Regard de visite  
⊗ Regard enterré  
⊗ Regard borgne  
● Regard dessableur  
○ Regard chasse  
● Bouche d'égout  
○ Bouche d'égout non siphonnée

DO Déversoir d'orage  
| Surverse  
▶ Clapet  
┌ Tête de déversement  
X Vanne  
⌋ Ventouse  
U Siphon  
✱ Vidange  
✱ Anti-bélier

┌ Entrée fossé sans dessablage  
┐ Entrée fossé avec dessablage  
▬ Bassin dessableur  
▶ Régulateur de débit  
▬ Bassin d'orage  
⊗ Station de relèvement  
⊗ Station de refoulement  
⊗ Séparateur d'hydrocarbures  
⊗ Station d'épuration  
○ Fontaine  
- - - Câble ouvrage  
⌋ Plan ou récolement existant



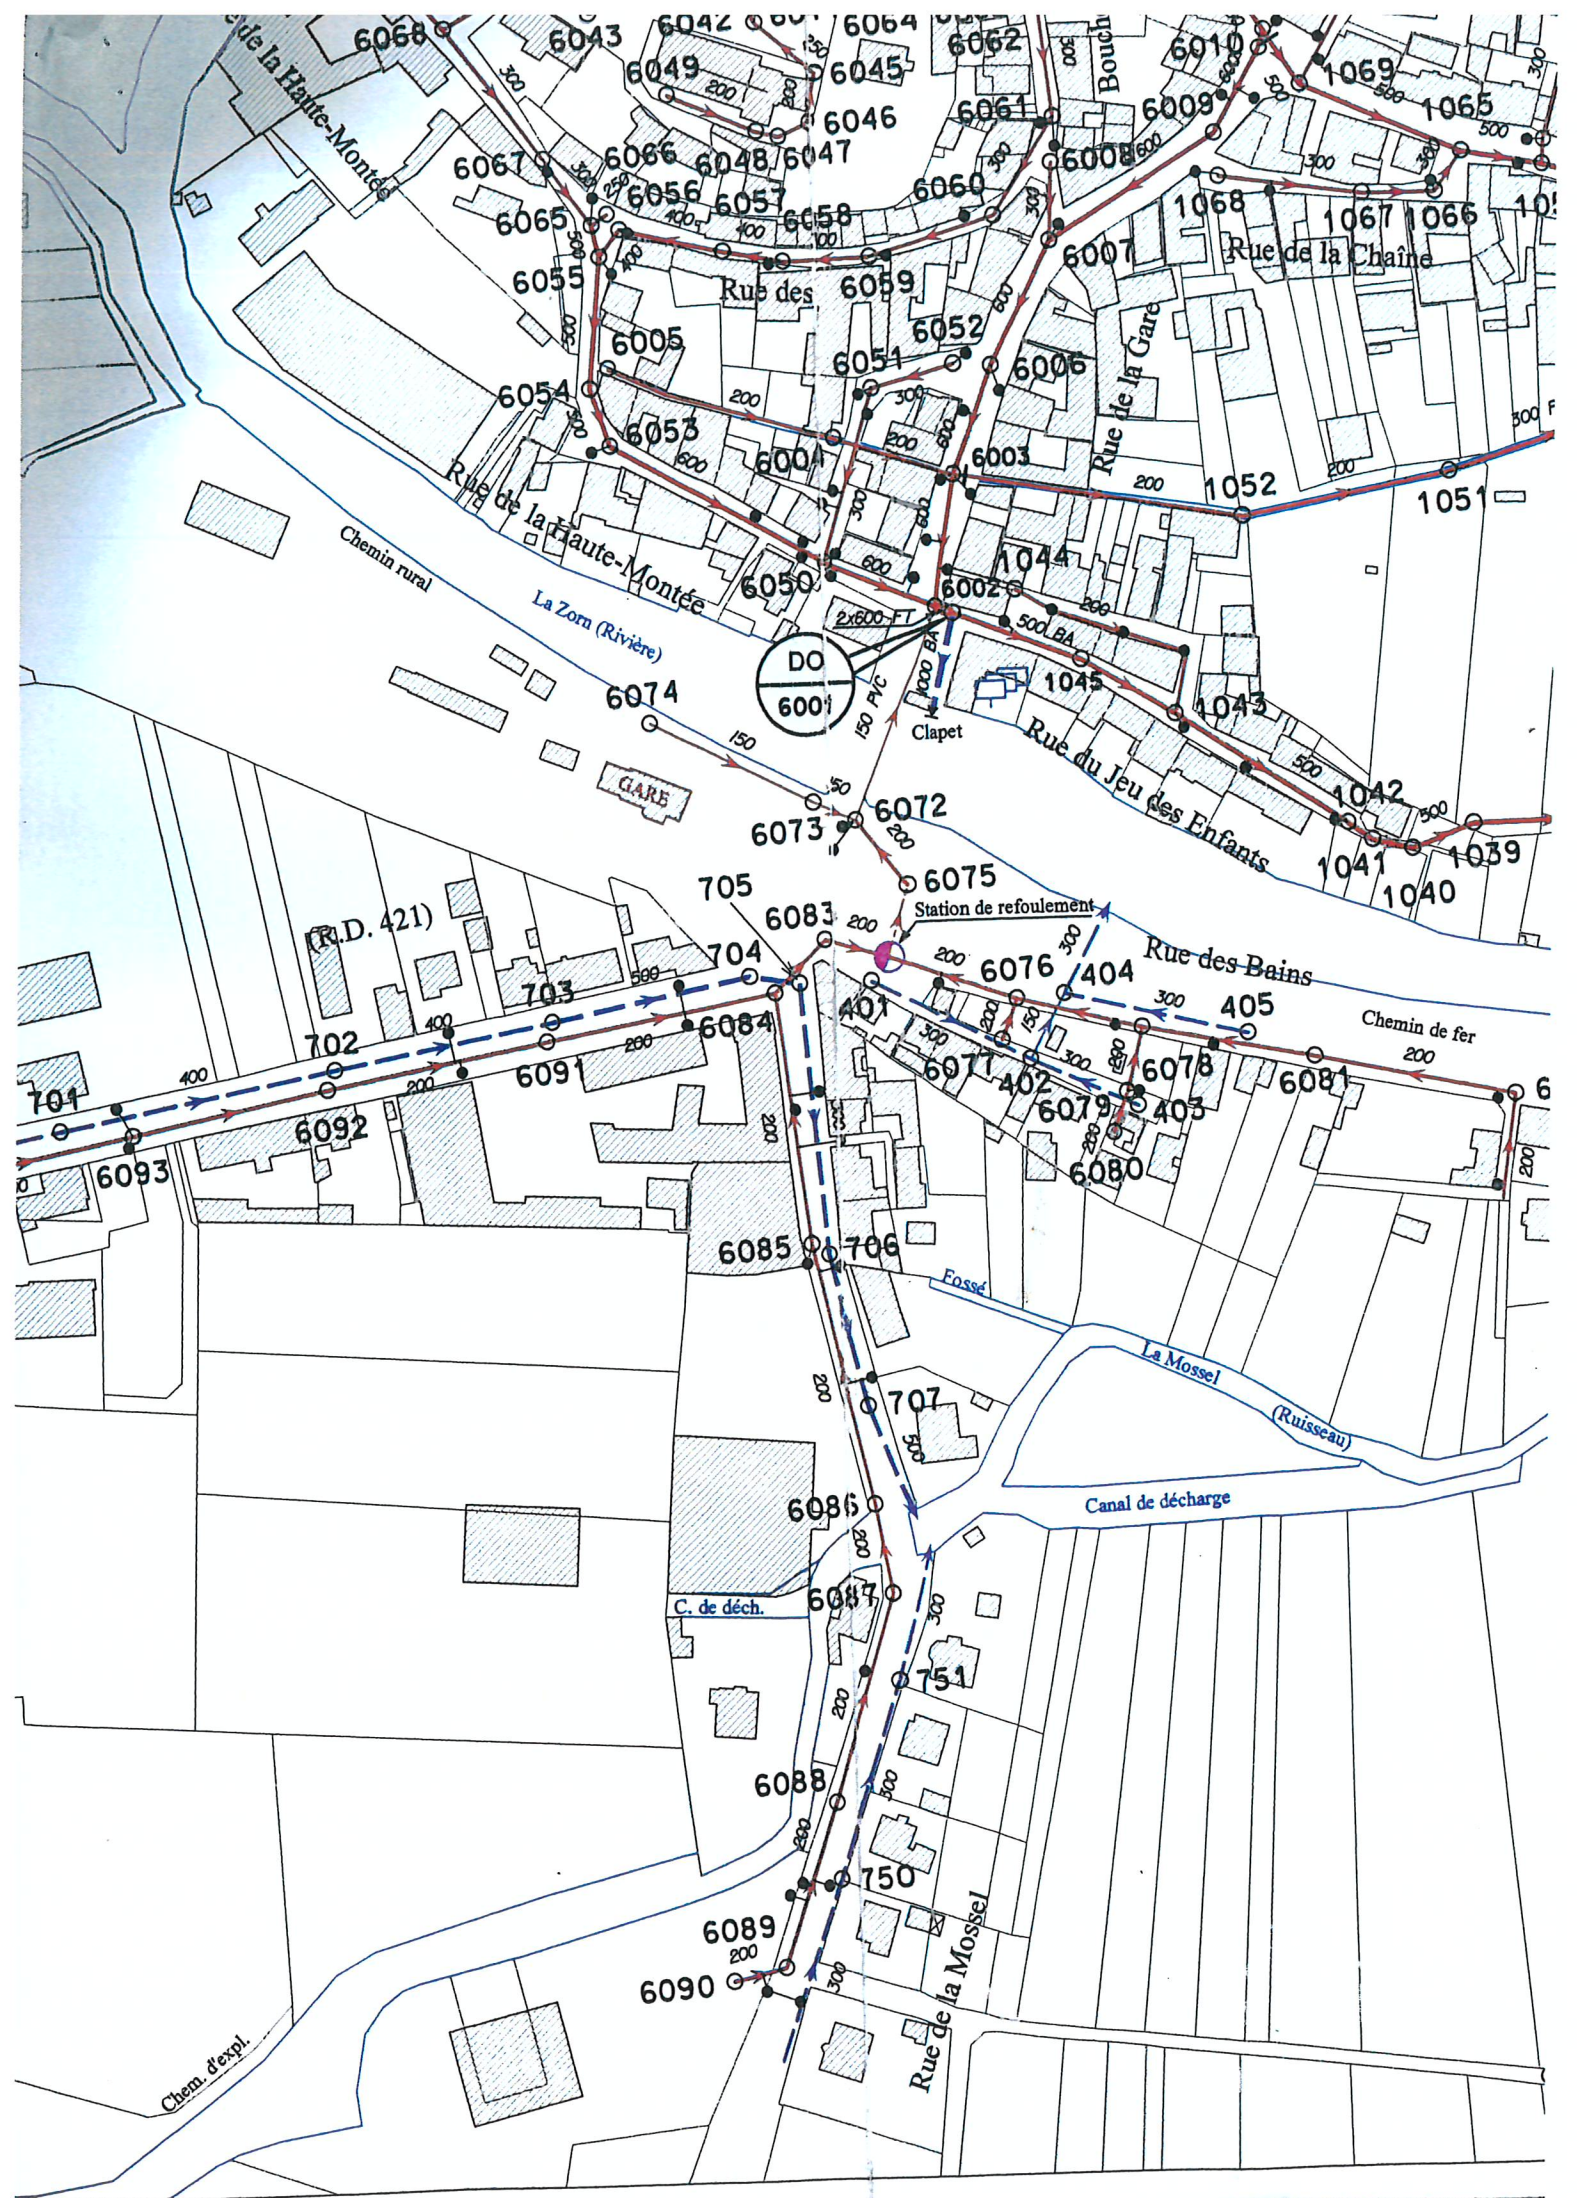





12/01/2016